Dokument tillhör beslut D 91911 Byggnadsnämndsprotokoll Jenny Gemenius 2023-11-13, BYGG-2021-2578

Fasad mot Väst

1 : 50

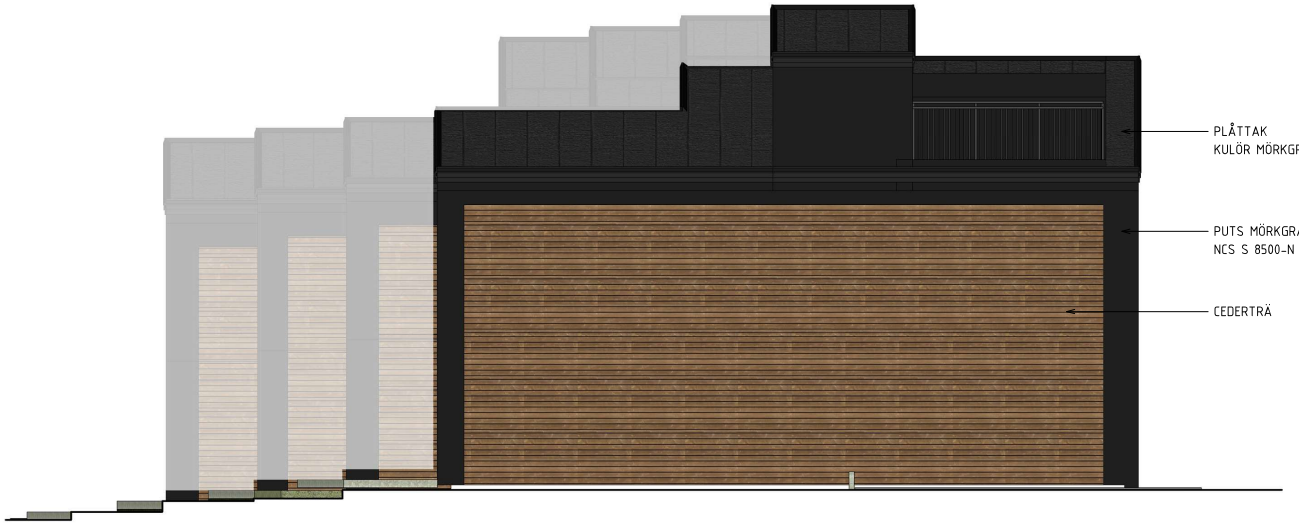

Fasad mot Öst

1 : 50

0 0,5 1 1,5 2 2,5 3 3,5 4 4,5 5m

SKALA 1:50

FÖRKLARINGAR FÖRESKRIFTER

Alla mått anges i mm.

HÄNVISNINGAR:

L-16.1-000 Landskapsritning Översikt
A-40.1-000 Ytsammanställning
A-40.1-100 Entréplan
A-40.1-101 Entréplan Del 1
A-40.1-102 Entréplan Del 2
A-40.1-200 Övreplan
A-40.1-201 Övreplan Del 1
A-40.1-201 Övreplan Del 2
A-40.1-300 Takterass
A-40.1-301 Takterass Del 1
A-40.1-302 Takterass Del 2
A-40.1-400 Takplan
A-40.1-401 Takplan Del 1
A-40.1-402 Takplan Del 2
A-40.2-100 Sektion 1 & 2
A-40.2-101 Sektion 1 Del 1
A-40.2-102 Sektion 1 Del 2
A-40.3-100 Fasad Norr och Söd

BET	ANT	ÄNDRINGEN AVSER	SIGN	DATUM

RELATIONSHANDLING

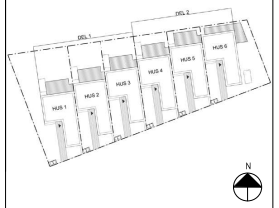

ÄLVAN 25

DAGENS ARKITEKTER

A	DAGENS ARKITEKTER AB		
K	Kärnprojektör		
E	El-projektör AB		
V	VVS-projektör AB		
L	Landskapsarkitekt AB		

UPPDRAG NR	RITAD AV	HANDLÄGGARE
156	TM	
DATUM	ANSVARIG	
2023-06-05	VN	

NYBYGGNATION AV RADHUS
SIGTUNA KOMMUN

FASAD MOT ÖST OCH VÄST

SKALA	NUMMER	BET
1:50 (A1) 1:100 (A3)	A-40.3-200	

19/09/2023 11:03:03